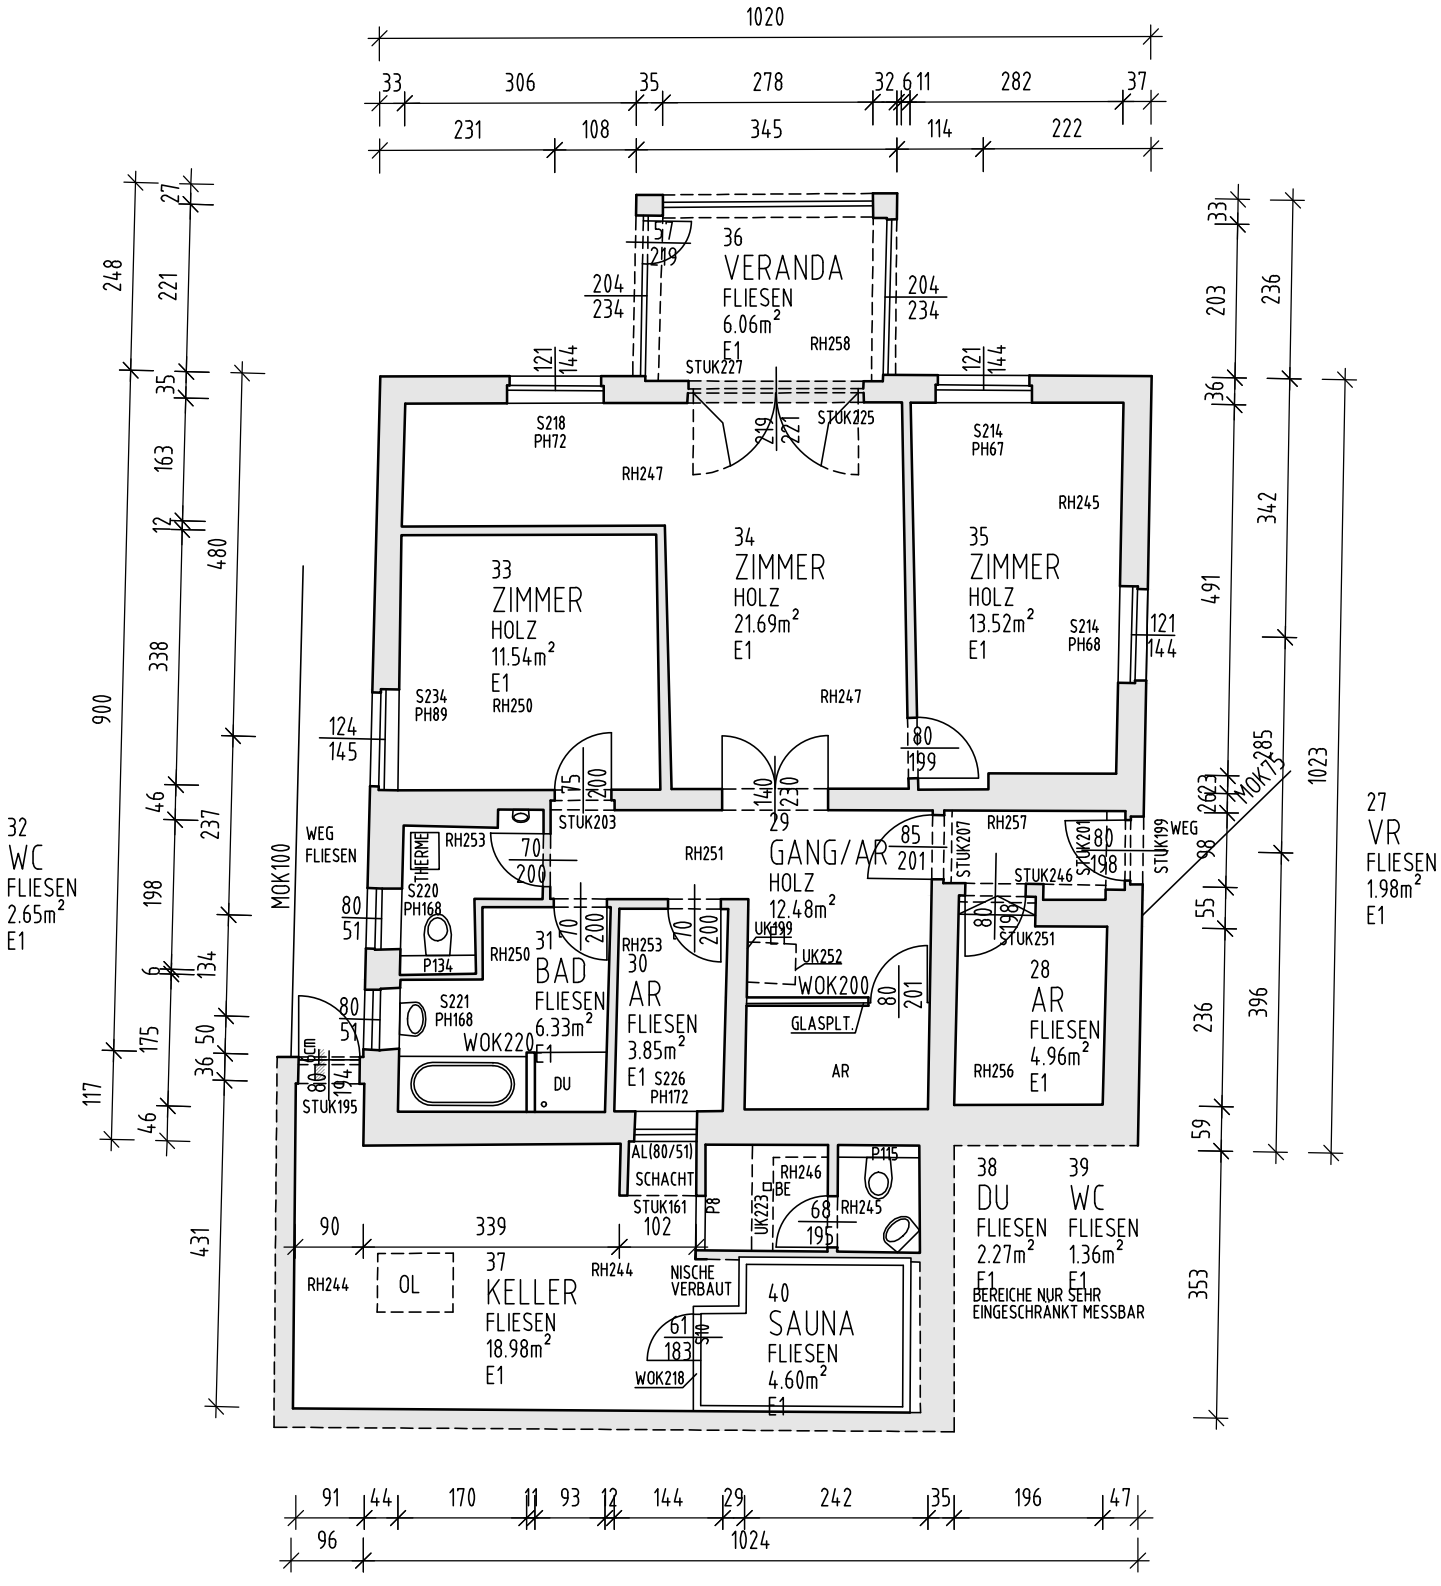

Ing. Michael Schwantzer–Gössler/LHPlan DI R. Gnilsen GZ3509

1130 Wien, Carolaweg 8

Bestandsplan Ebene 1

Aufnahme: 5–15.02.2018

Plandatum: 06.04.2018

M 1:100